図面 2

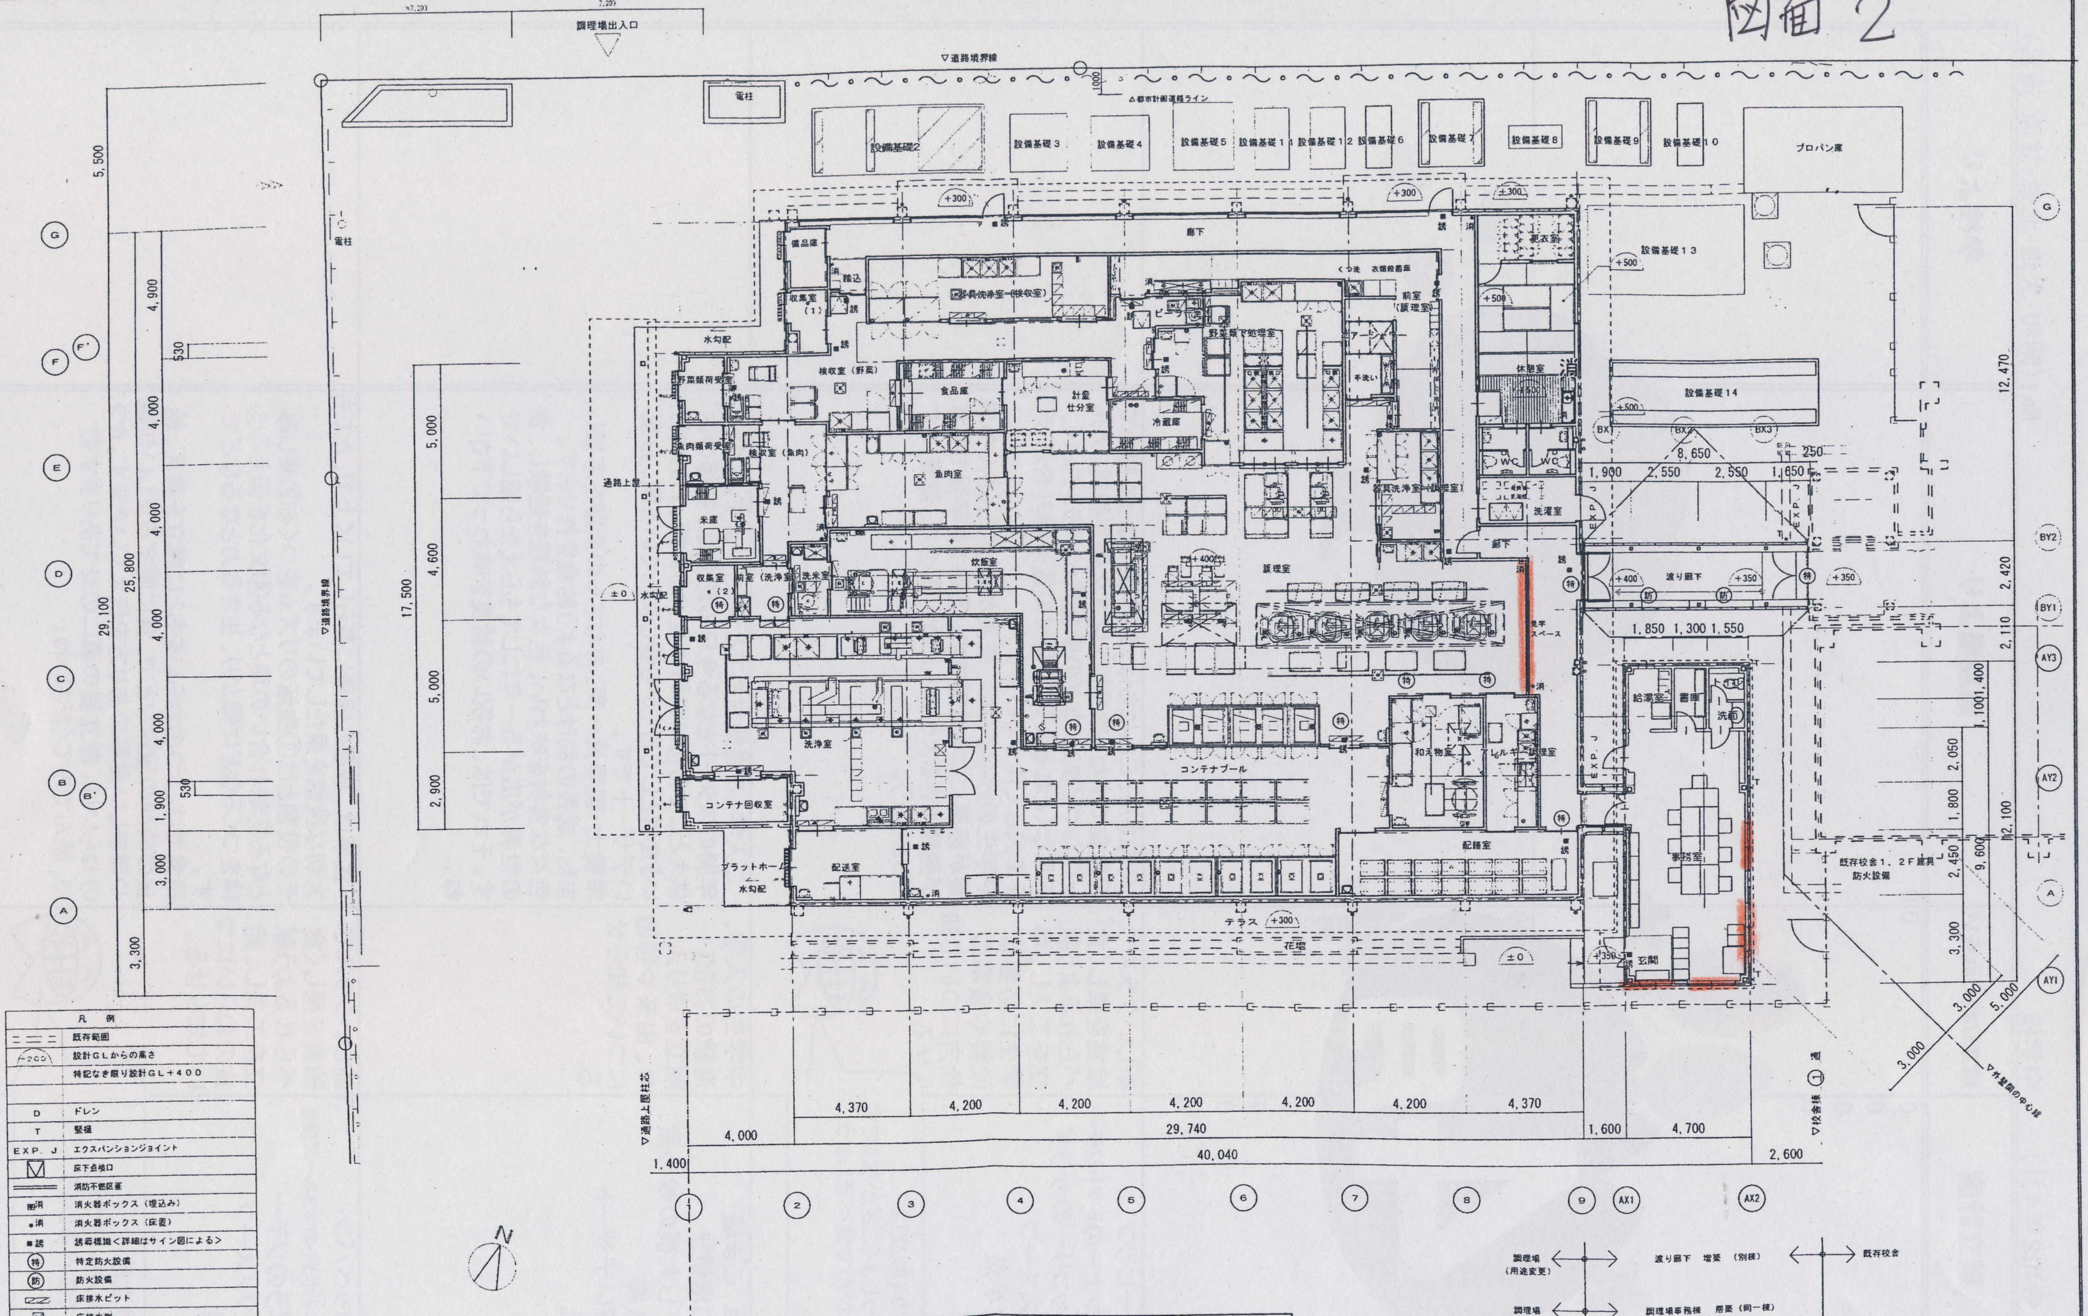
調理場出入口
7,200
7,200
▽道路境界線
△都市計画道路ライン
1000
電柱
電柱
設備基礎2
設備基礎３
設備基礎４
設備基礎５
設備基礎１１
設備基礎１２
設備基礎６
設備基礎７
設備基礎８
設備基礎９
設備基礎１０
プロパン庫
設備基礎１３
設備基礎１４
+300
±300
+500
+500
+500
+500
廊下
備品庫
踏込
器具洗浄室（検収室）
収集室（１）
水勾配
検収室（野菜）
野菜類荷受室
食品庫
計量仕分室
冷蔵庫
ピーラー
野菜類下処理室
くつ洗
衣類殺菌庫
前室（調理室）
エアーシャワー
手洗い
更衣室
休憩室
WC
WC
洗濯室
器具洗浄室（調理室）
魚肉類荷受室
検収室（魚肉）
魚肉室
通路上屋
米庫
収集室（２）
前室（洗浄室）
洗米室
炊飯室
±0
水勾配
洗浄室
コンテナ回収室
プラットホーム
水勾配
配送室
調理室
+400
見学スペース
コンテナプール
和え物室
アレルギー調理室
配膳室
テラス
+300
花壇
±0
+350
玄関
事務室
給湯室
書庫
洗面
渡り廊下
+400
+350
+350
EXP. J
BX1
BX2
BX3
8,650
250
1,900
2,550
2,550
1,650
1,850
1,300
1,550
既存校舎１、２F建具
防火設備
12,470
2,420
2,110
1,100
1,400
2,050
1,800
2,100
2,450
9,600
3,300
3,000
3,000
5,000
▽外壁間の中心線
▽校舎棟①通
G
BY2
BY1
AY3
AY2
A
AY1
5,500
4,900
530
4,000
4,000
4,000
4,000
1,900
530
3,000
3,300
29,100
25,800
5,000
4,600
17,500
5,000
2,900
G
F
F'
E
D
C
B
B'
A
▽道路境界線
▽道路上屋柱芯
4,370
4,200
4,200
4,200
4,200
4,200
4,370
29,740
1,600
4,700
4,000
40,040
2,600
1,400
1
2
3
4
5
6
7
8
9
AX1
AX2
N
調理場（用途変更）
渡り廊下　増築（別棟）
既存校舎
調理場（用途変更）
調理場事務棟　増築（同一棟）

凡例	
＝＝＝	既存範囲
+200	設計ＧＬからの高さ
	特記なき限り設計ＧＬ＋４００
D	ドレン
T	竪樋
EXP. J	エクスパンションジョイント
☒	床下点検口
═	消防不燃区画
■消	消火器ボックス（埋込み）
●消	消火器ボックス（床置）
■誘	誘導標識＜詳細はサイン図による＞
(特)	特定防火設備
(防)	防火設備
▨	床排水ピット
☒	床排水桝

備考

・渡り廊下は岐阜県内規による別棟

（改修）平面図

特記		設計2		総括	意匠担当者	構造担当者	設備担当者	年度	工事名称	縮尺	図面名	図面番号
	多治見市教育委員会事務局 教育総務課		[redacted]					H30	昭和小学校近接校対応調理場建築工事　完成図	A1：S=1/100 A3：S=1/200	（改修）平面図	[redacted]